




Mieszkanie nr 34, Cieszyńska 76B, PIĘTRO +2

Pow. użytkowa: **94,85 m²**

Pow. przynależna: 0,00 m²

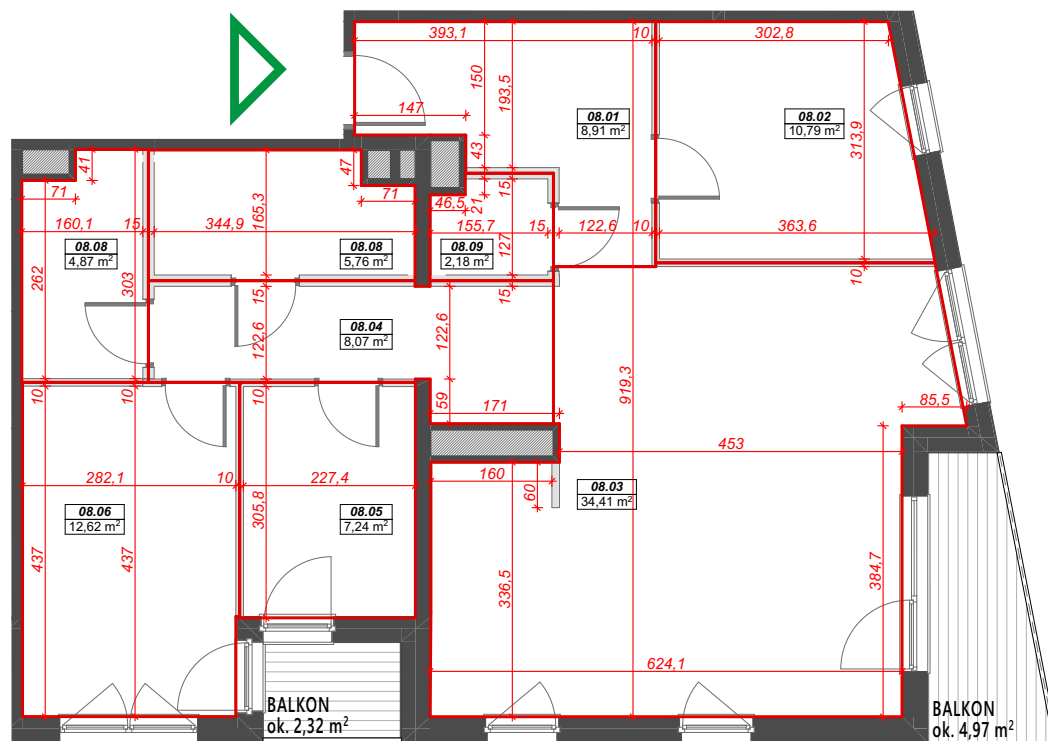

08.01	Korytarz 1	8,91
08.02	Pokój 1	10,79
08.03	Salon+aneks kuchenny	34,41
08.04	Korytarz 2	8,07
08.05	Pokój 2	7,24
08.06	Pokój 3	12,62
08.08	Garderoba	4,87
08.08	Łazienka	5,76
08.09	Toaleta	2,18
		94,85 m²

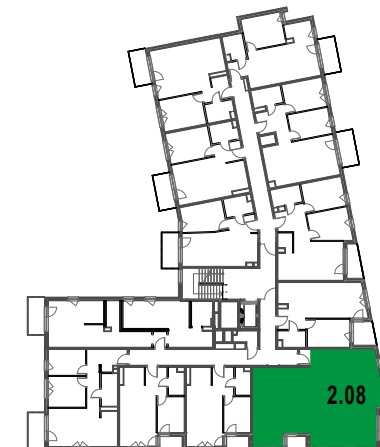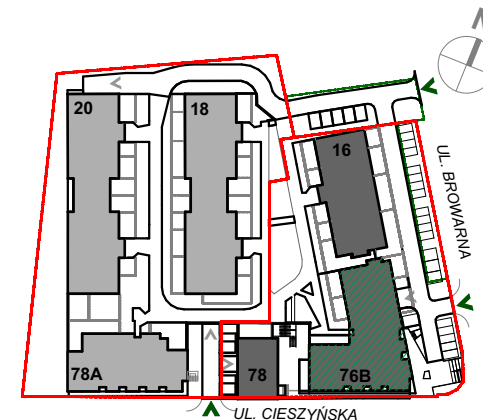

Ścianka działowa - rozbieralna, wliczona do powierzchni użytkowej

Powierzchnia użytkowa lokalu została ustalona na podstawie Rozporządzenia Ministra Rozwoju z dnia 11 września 2020r. w sprawie szczegółowego zakresu i formy projektu budowlanego oraz przy uwzględnieniu Polskiej Normy PN-ISO 9836-1997.

jednostka projektowa: FORMA Kuberski sp.z o.o.				FORMA KUBERSKI
ul. Bracka 28A 40 - 858 Katowice				
dokumentację wykonano przy pomocy programu ArchiCAD				
niniejsze opracowanie stanowi dzieło autorskie i podlega ochronie zgodnie z ustawą z dnia 4 lutego 1994 r. o prawie autorskim i prawach pokrewnych, Dziennik Ustaw z 2000 r. Nr 80 poz. 904				
adres: ul. Browarna, Bielsko-Biała, działki nr: 1432/2				
nazwa:				nr projektu: PR1129
INWENTARYZACJA POWYKONAWCZA OPRACOWANIE DOTYCZĄCE OZNACZENIA PRZEDMIOTU ODREBNEJ WŁASNOŚCI LOKALU DLA POTRZEB UZYSKANIA ZASWIADCZENIA O SAMODZIELNOŚCI LOKALU				
projektant: mgr inż. arch. Radosław Kuberski				skala: 1:100
specjalność: architektoniczna	nr uprawnień: 55/08/SLOKK/II	data: 08.2023	podpis:	
tytuł: PIĘTRO +2, Mieszkanie nr 34, Cieszyńska 76B				nr rys: