




Mieszkanie nr 38, Cieszyńska 76B, PIĘTRO +2

Pow. użytkowa: 66,97 m²

Pow. przynależna: 0,00 m²

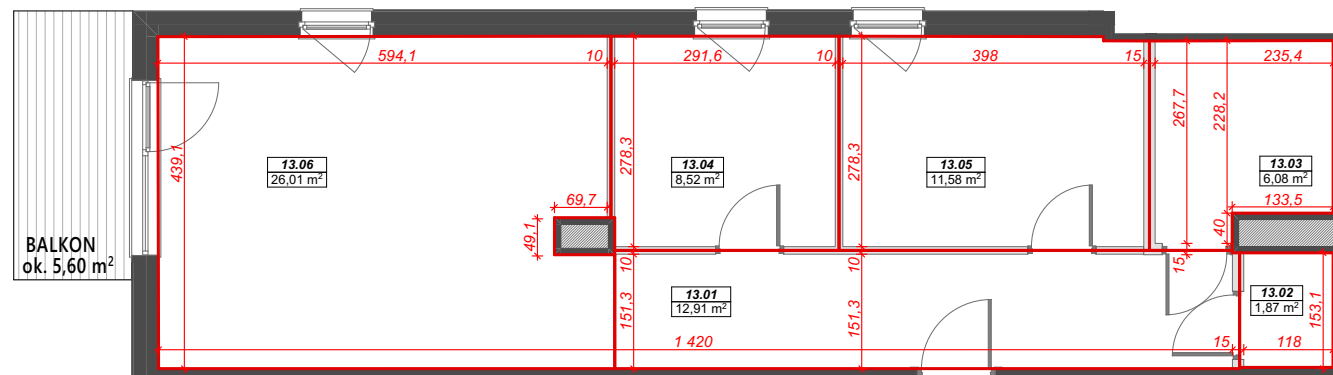

13.01	Korytarz	12,91
13.02	Pralnia	1,87
13.03	Łazienka	6,08
13.04	Pokój 1	8,52
13.05	Pokój 2	11,58
13.06	Salon+aneks kuchenny	26,01
		66,97 m²

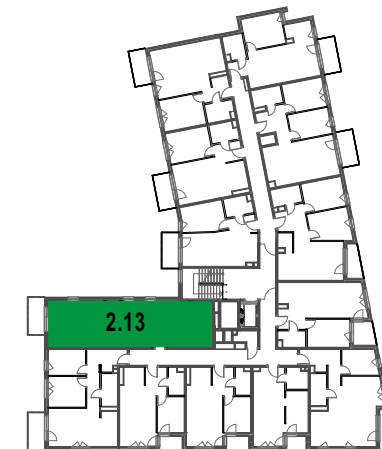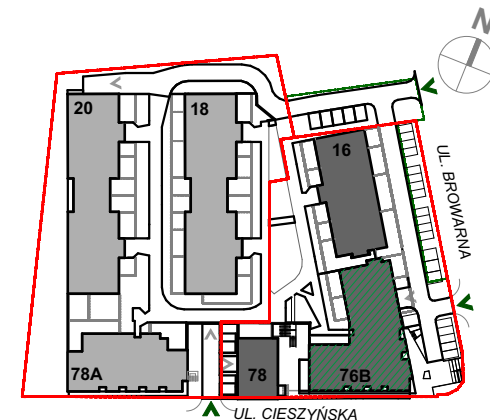

Ścianka działowa - rozbierna, wliczona do powierzchni użytkowej

Powierzchnia użytkowa lokalu została ustalona na podstawie Rozporządzenia Ministra Rozwoju z dnia 11 września 2020r. w sprawie szczegółowego zakresu i formy projektu budowlanego oraz przy uwzględnieniu Polskiej Normy PN-ISO 9836-1997.

jednostka projektowa: FORMA Kuberski sp.z o.o. ul. Bracka 28A 40 - 858 Katowice				FORMA KUBERSKI
dokumentację wykonano przy pomocy programu ArchiCAD				
niniejsze opracowanie stanowi dzieło autorskie i podlega ochronie zgodnie z ustawą z dnia 4 lutego 1994 r. o prawie autorskim i prawach pokrewnych, Dziennik Ustaw z 2000 r. Nr 80 poz. 904				
adres: ul. Browarna, Bielsko-Biała, działki nr: 1432/2				
nazwa:				nr projektu: PR1129
INWENTARYZACJA POWYKONAWCZA OPRACOWANIE DOTYCZĄCE OZNACZENIA PRZEDMIOTU ODREBNEJ WŁASNOŚCI LOKALU DLA POTRZEB UZYSKANIA ZASWIADCZENIA O SAMODZIELNOŚCI LOKALU				skala: 1:100
projektant: mgr inż. arch. Radosław Kuberski				
specjalność: architektoniczna	nr uprawnień: 55/08/SŁOKK/II	data: 08.2023	podpis:	
tytuł: PIĘTRO +2, Mieszkanie nr 38, Cieszyńska 76B				nr rys: